




Gezeichnet: Dipl.-Ing. Veit Bartholomäus Oktober 2007
Grundlage: Bestandszeichnungen Fiba Planungs GmbH Halle/S

Wohnungstypen:

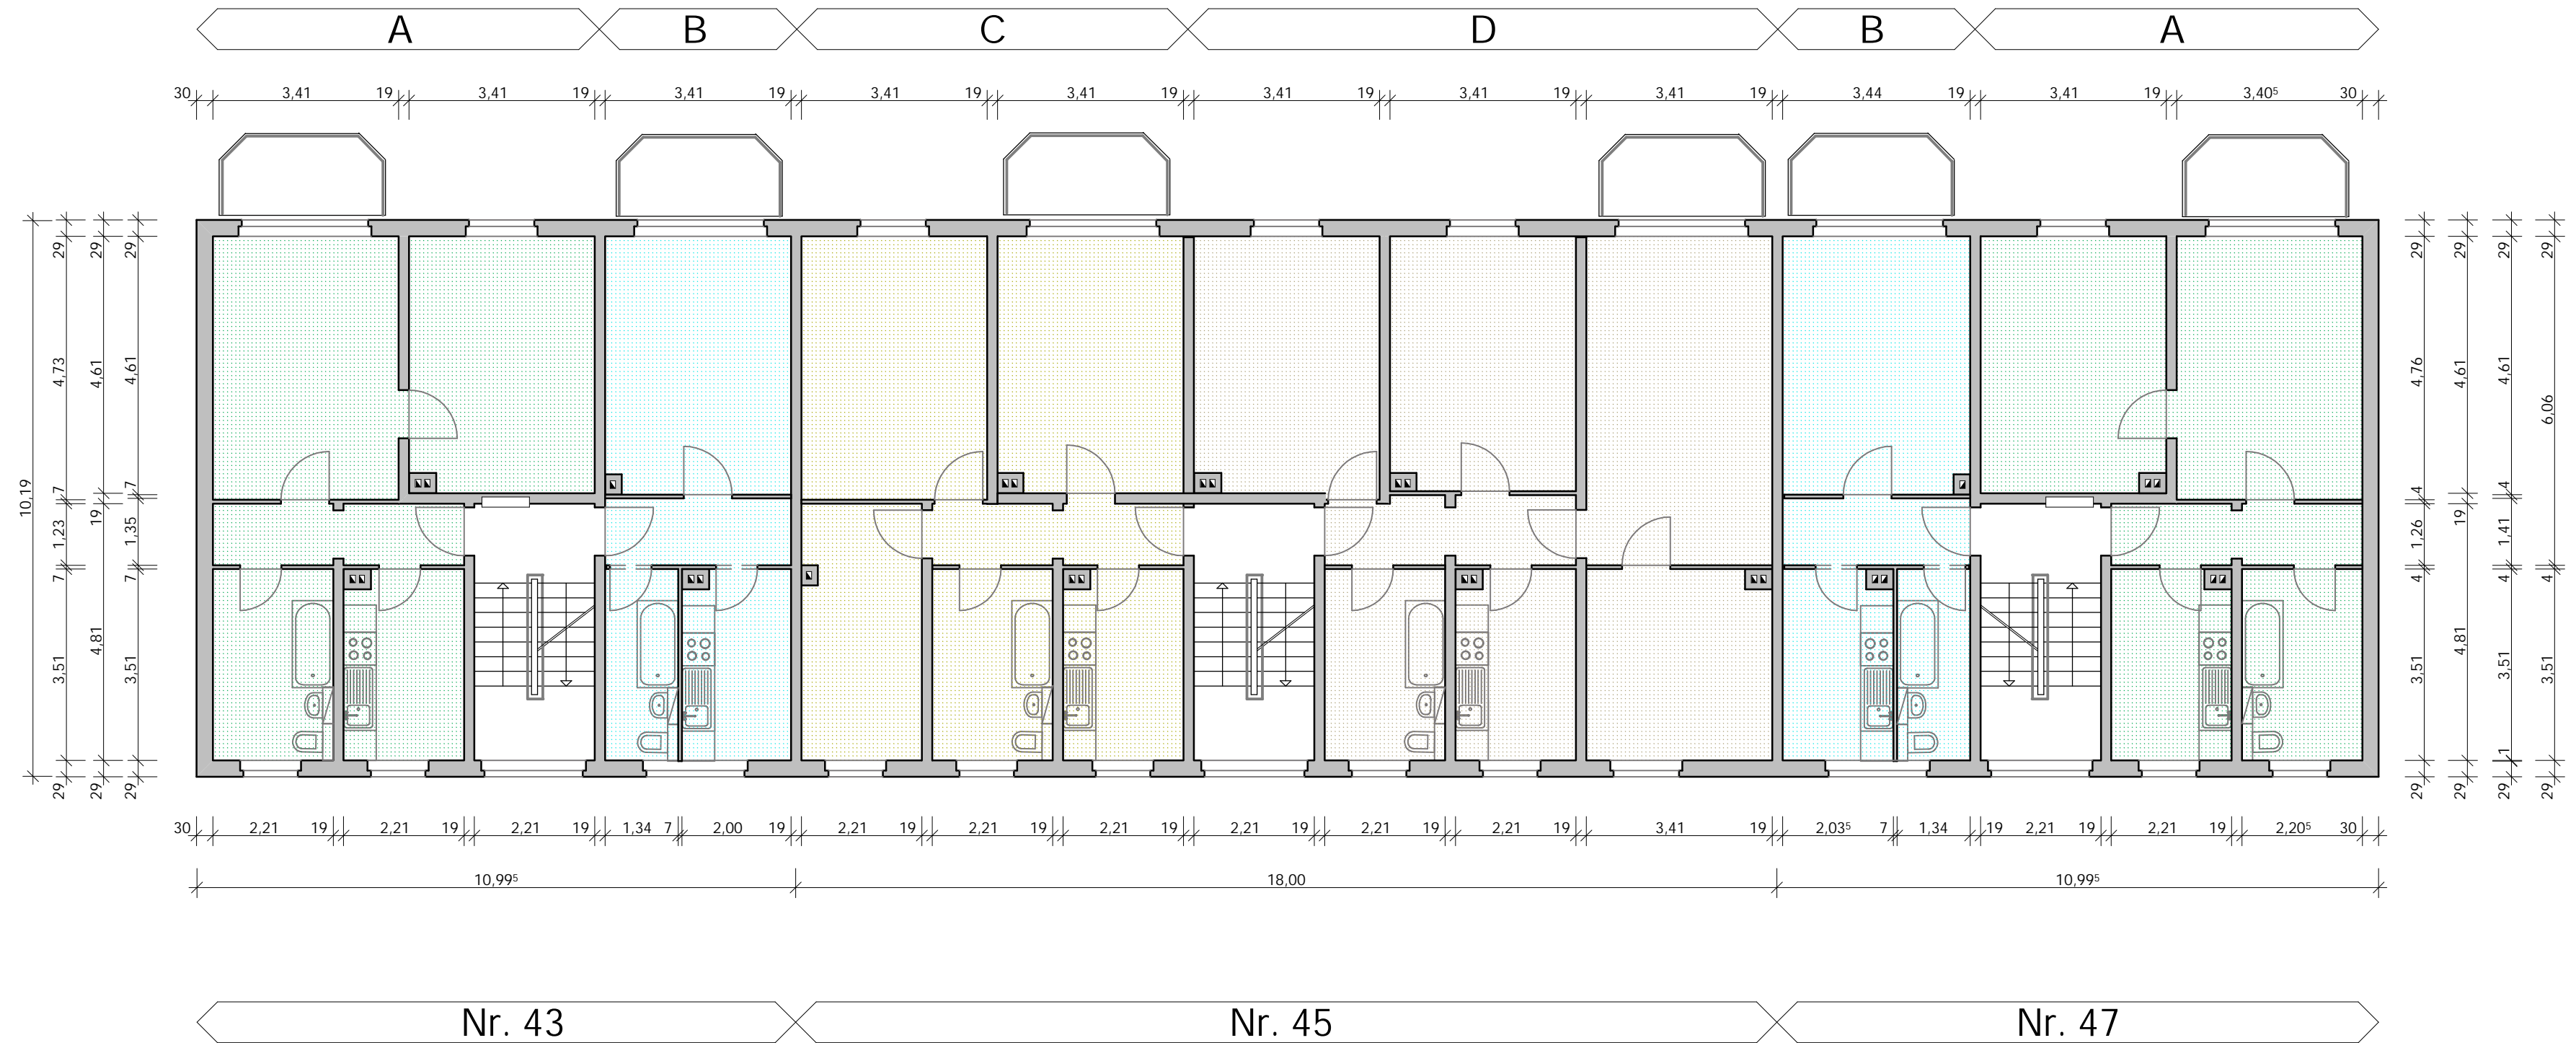

Wohnhäuser Mohrenthaler Straße 43-47

Wohnungsgenossenschaft Ilmtal Kranichfeld e.G.

EG-Grundriss M 1:100